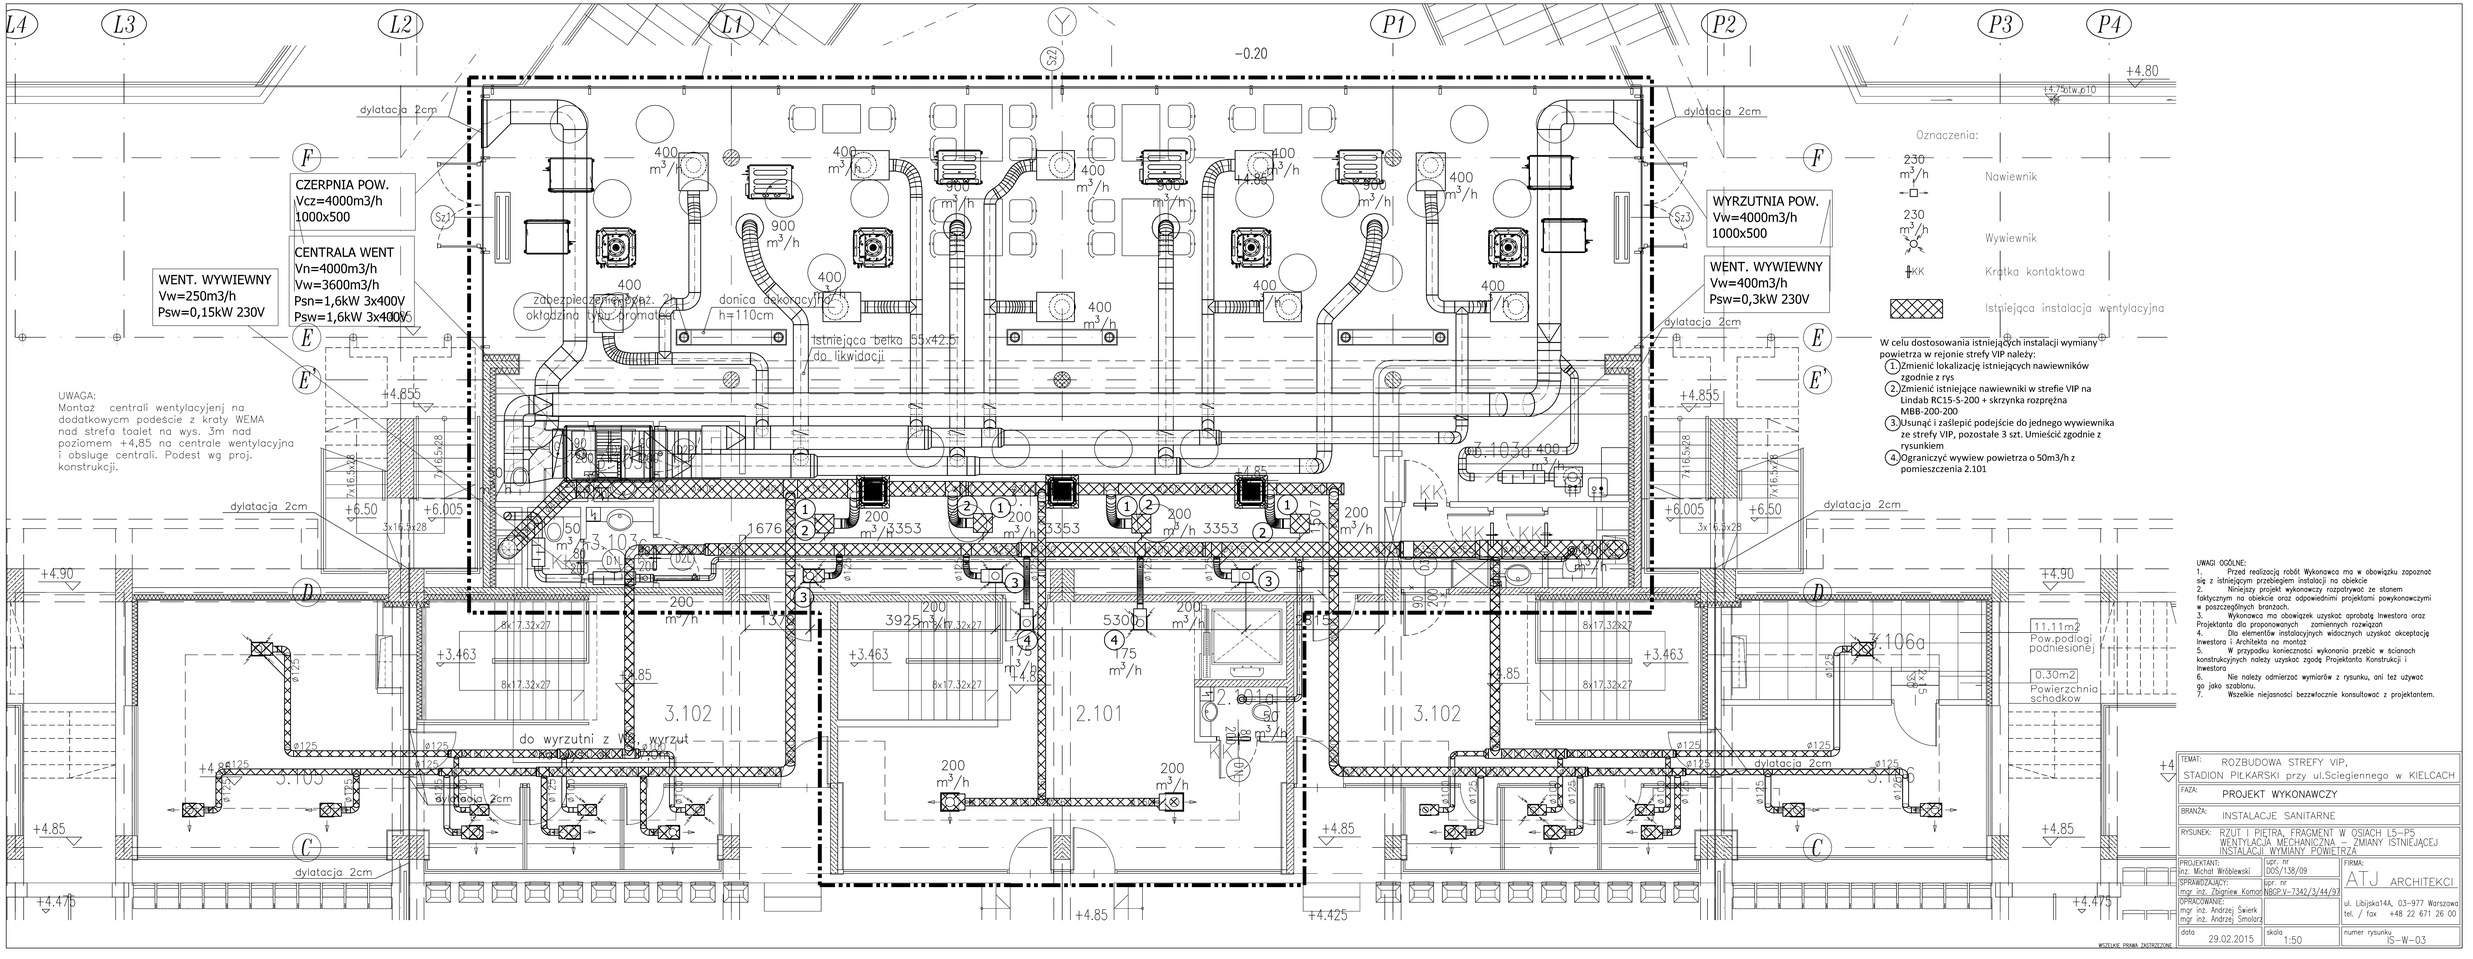
L4
L3
L2
L1
P1
P2
P3
P4
Y
Sz2
Sz1
Sz3
F
E
E'
D
C
-0.20
+4.80
+4.75otw.610
dylatacja 2cm
CZERPNIA POW.
Vcz=4000m3/h
1000x500
CENTRALA WENT
Vn=4000m3/h
Vw=3600m3/h
Psn=1,6kW 3x400V
Psw=1,6kW 3x400V
WENT. WYWIEWNY
Vw=250m3/h
Psw=0,15kW 230V
WYRZUTNIA POW.
Vw=4000m3/h
1000x500
WENT. WYWIEWNY
Vw=400m3/h
Psw=0,3kW 230V
UWAGA:
Montaż centrali wentylacyjenj na dodatkowycm podeście z kraty WEMA nad strefa toalet na wys. 3m nad poziomem +4,85 na centrale wentylacyjna i obsluge centrali. Podest wg proj. konstrukcji.
zabezpieczenie przez. oklądzina tysu. aromatex
donica dekoracyjna h=110cm
istniejąca betka 55x42.5 do likwidacji
do wyrzutni z WC
3.102
2.101
3.103
3.106a
11.11m2 Pow.podlogi podniesiona
0.30m2 Powierzchnia schodkow
+4.855
+4.90
+4.85
+4.475
+4.425
+3.463
+6.50
+6.005
+4.8
Oznaczenia:
230 m3/h Nawiewnik
230 m3/h Wywiewnik
KK Kratka kontaktowa
Istniejąca instalacja wentylacyjna
W celu dostosowania istniejących instalacji wymiany powietrza w rejonie strefy VIP należy:
1. Zmienić lokalizację istniejących nawiewników zgodnie z rys
2. Zmienić istniejące nawiewniki w strefie VIP na Lindab RC15-S-200 + skrzynka rozprężna MBB-200-200
3. Usunąć i zaślepić podejście do jednego wywiewnika ze strefy VIP, pozostałe 3 szt. Umieścić zgodnie z rysunkiem
4. Ograniczyć wywiew powietrza o 50m3/h z pomieszczenia 2.101
UWAGI OGÓLNE:
1. Przed realizacją robót Wykonawca ma w obowiązku zapoznać się z istniejącym przebiegiem instalacji na obiekcie
2. Niniejszy projekt wykonawczy rozpatrywać ze stanem faktycznym na obiekcie oraz odpowiednimi projektami powykonawczymi w poszczególnych branżach.
3. Wykonawca ma obowiązek uzyskać aprobatę Inwestora oraz Projektanta dla proponowanych zamiennych rozwiązań
4. Dla elementów instalacyjnych widocznych uzyskać akceptację Inwestora i Architekta na montaż
5. W przypadku konieczności wykonania przebić w ścianach konstrukcyjnych należy uzyskać zgodę Projektanta Konstrukcji i Inwestora
6. Nie należy odmierzać wymiarów z rysunku, ani też używać go jako szablonu.
7. Wszelkie niejasnosci bezwłocznie konsultować z projektantem.
TEMAT: ROZBUDOWA STREFY VIP, STADION PIŁKARSKI przy ul.Sciegiennego w KIELCACH
FAZA: PROJEKT WYKONAWCZY
BRANŻA: INSTALACJE SANITARNE
RYSUNEK: RZUT I PIĘTRA, FRAGMENT W OSIACH L5-P5 WENTYLACJA MECHANICZNA - ZMIANY ISTNIEJĄCEJ INSTALACJI WYMIANY POWIETRZA
PROJEKTANT: inż. Michał Wróblewski
upr. nr DOS/138/09
SPRAWDZAJĄCY: mgr inż. Zbigniew Komar
upr. nr NBOP/V-7342/3/44/97
OPRACOWANE: mgr inż. Andrzej Świerk, mgr inż. Andrzej Smolarz
FIRMA: ATJ ARCHITEKCI
ul. Libijska14A, 03-977 Warszawa
tel. / fax +48 22 671 26 00
data 29.02.2015
skala 1:50
numer rysunku IS-W-03
WSZELKIE PRAWA ZASTRZEŻONE